



COMUNE DI VIANO  
PROVINCIA DI REGGIO EMILIA

**PSC** PIANO STRUTTURALE  
COMUNALE

# VARIANTE SPECIFICA 2017

(L.R. 24 marzo 2000, n.20 - artt. 28 e 32-bis)



## ESTRATTO DELLA TAVOLA P6 DEL PTCP

PIANO STRUTTURALE COMUNALE			
Adozione	Del. C.C. n. 30 del 28.04.2004	Approvazione	Del. C.C. n. 26 del 7.09.2006
VARIANTE 2017 AL PIANO STRUTTURALE COMUNALE			
Adozione	Del. C.C. n. .... del .....	Approvazione	Del. C.C. n. .... del .....

Comune di VIANO

Il Sindaco  
Giorgio Bedeschi

L'Assessore all'urbanistica  
Alberto Montecchi

OIKOS Ricerche Srl  
Alessandra Carini  
Roberto Farina  
Antonio Conticello

Comune di Viano:  
Emanuela Fiorini  
Cristina Moschetti


MARZO 2018

### Legenda


Carta Inventario del Dissesto	PAI	PTCP
Frane attive (a1)	Fa	art.57
Frane di crollo (a6)		
Frane quiescenti (a2)	Fq	art.57
Frane quiescenti parzialmente erose (a2a)		
Scivolamenti in blocco (sb)		
Frane stabilizzate	Fs	art.59
Depositi alluvionali in evoluzione (b1)	Ee	art.58
Depositi alluvionali in evoluzione parzialmente fissati da vegetazione (b1a)		
Depositi alluvionali terrazzati (b2)	Eb	art.58
Depositi alluvionali terrazzati (ordine b3 o maggiore di b3)	Em	art.58
Conoidi in evoluzione	Ca	art.58
Conoidi inattive	Cn	art.58
Depositi di Versante s.l. (a3)		art.59
Depositi morenici (c1)		
Depositi morenici rissiani (c3)		
Depositi morenici wurmiani (c4)		

Aree a Rischio Idrogeologico Molto Elevato	art.61
Abitati da Consolidare e Trasferire	art.60
Area interessata dalla delimitazione delle fasce fluviali	TITOLO V

PTCP vigente (Scala 1:10.000)

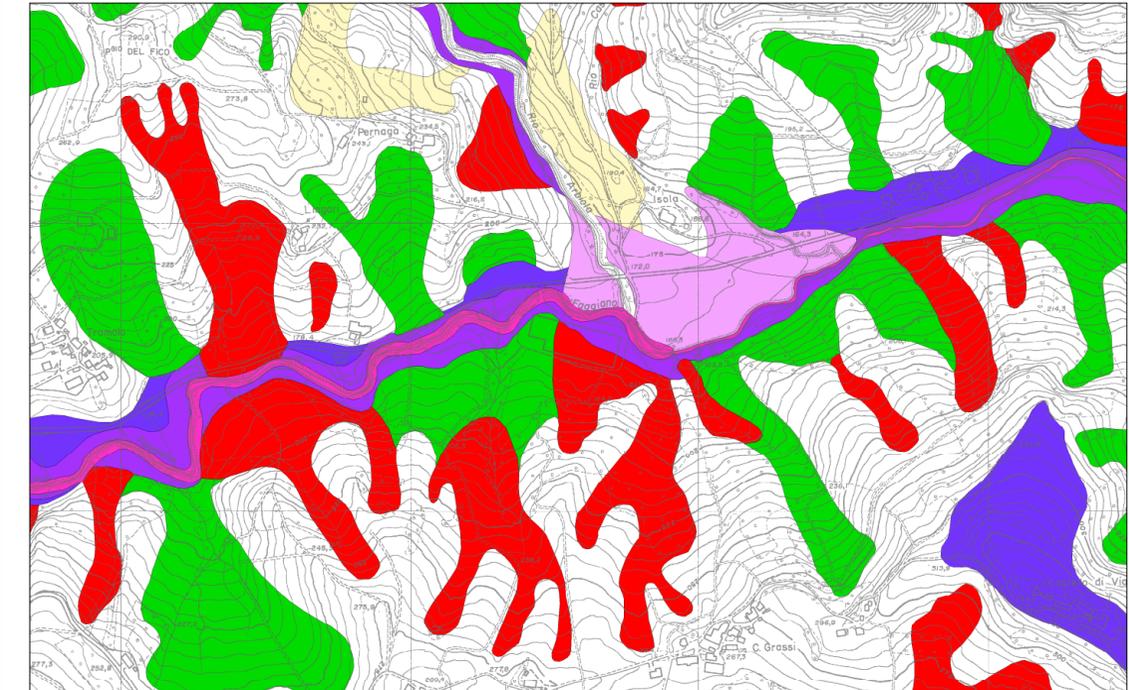

PTCP variato (Scala 1:10.000)

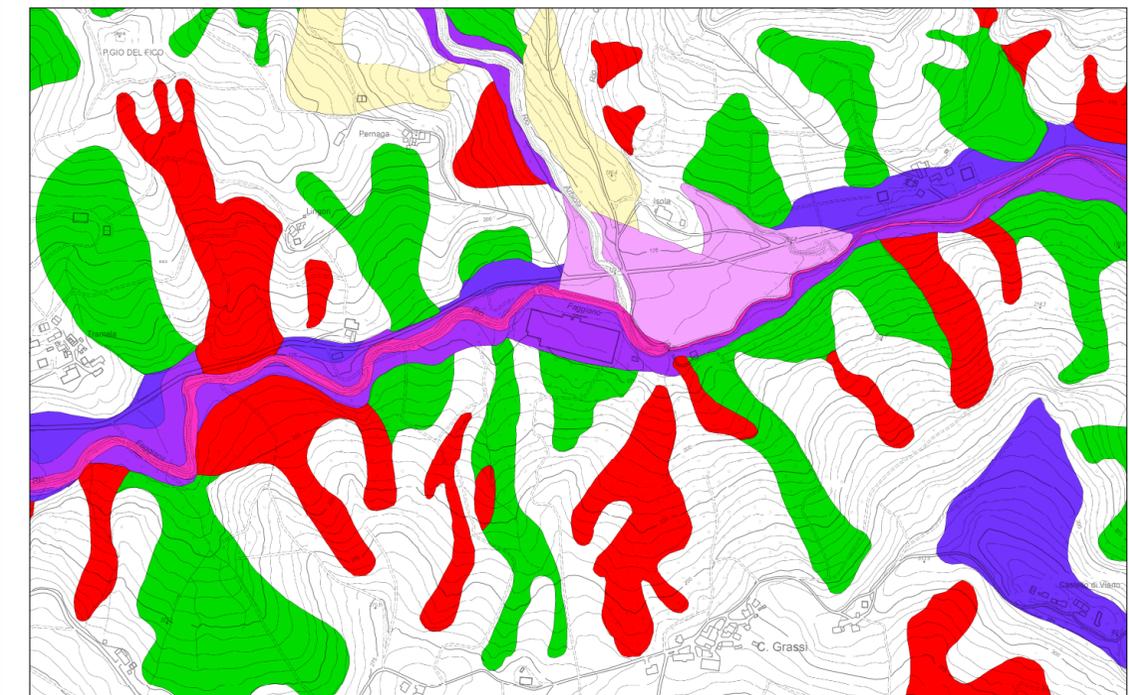



# PTCP 2016

PIANO TERRITORIALE DI COORDINAMENTO PROVINCIALE  
Variante Specifica ex Articolo 27 bis L.R. n° 20/2000



PROVINCIA DI REGGIO EMILIA

## VARIANTE SPECIFICA


(ex art. 27 bis L.R. 20/2000)

IL PRESIDENTE DELLA PROVINCIA  
Giammaria Manghi

IL CONSIGLIERE DELEGATO  
Alessio Mammi

IL DIRIGENTE SERVIZIO  
PIANIFICAZIONE TERRITORIALE  
Arch. Anna Campeol

IL RESPONSABILE DEL  
PROCEDIMENTO  
Dott.Urb. Renzo Pavignani

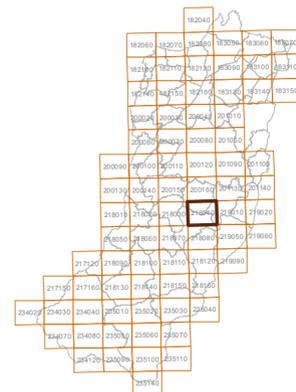

Adottato dal  
Consiglio Provinciale  
con atto n 2 del 15/02/2018

Approvato dal  
Consiglio Provinciale  
con atto n... del .....

Carta Inventario del dissesto (PAI-PTCP)  
e degli abitati da consolidare e trasferire  
(L445/1908)

SCALA 1:5.000

# P6

218040

### Legenda

Carta Inventario del Dissesto	PAI	PTCP
Frane attive (a1)	Fa	art.57
Frane di crollo (a6)		
Frane quiescenti (a2)	Fq	art.57
Frane quiescenti parzialmente erose (a2a)		
Scivolamenti in blocco (sb)		
Frane stabilizzate	Fs	art.59
Conoidi in evoluzione	Ca	art.58
Conoidi inattive	Cn	art.58
Depositi di Versante s.l. (a3)		
Depositi morenici (c1)		art.59
Depositi morenici rissiani (c3)		
Depositi morenici wurmiani (c4)		
Depositi alluvionali in evoluzione (b1)	<del>Es</del>	<del>art.58</del>
Depositi alluvionali in evoluzione parzialmente fissati da vegetazione (b1a)		
Depositi alluvionali terrazzati (b2)	<del>Eb</del>	<del>art.58</del>
Depositi alluvionali terrazzati (ordine b3 o maggiore di b3)	<del>Em</del>	<del>art.58</del>

Aree a Rischio Idrogeologico Molto Elevato	art.61
--	--------

Abitati da Consolidare e Trasferire	art.60
-------------------------------------	--------

Area interessata dalla delimitazione delle fasce fluviali	TITOLO V
---	----------

confine Provinciale

Base topografica : GeoCTR5-DBTR2016

### GRUPPO DI LAVORO

Servizio Pianificazione Territoriale  
Anna Campeol (dirigente)  
Renzo Pavignani (coordinamento)

Barbara Casoli (aspetti geologico-ambientali)  
Francesco Punzi (aspetti amministrativi)  
Pietro Oleari, (aspetti giuridico-amministrativi)


U.O. PTCP, Paesaggio e SIT  
Maria Giuseppina Vetrone, Simona Giampellegrini, Davide Cavecchi

U.O. Pianificazione Urbanistica e Valorizzazione del Territorio  
Elena Pastorini, Andrea Modesti

In collaborazione con:



Variante Specifica adottata  
con Del. CP.n 2 del 15/02/2018

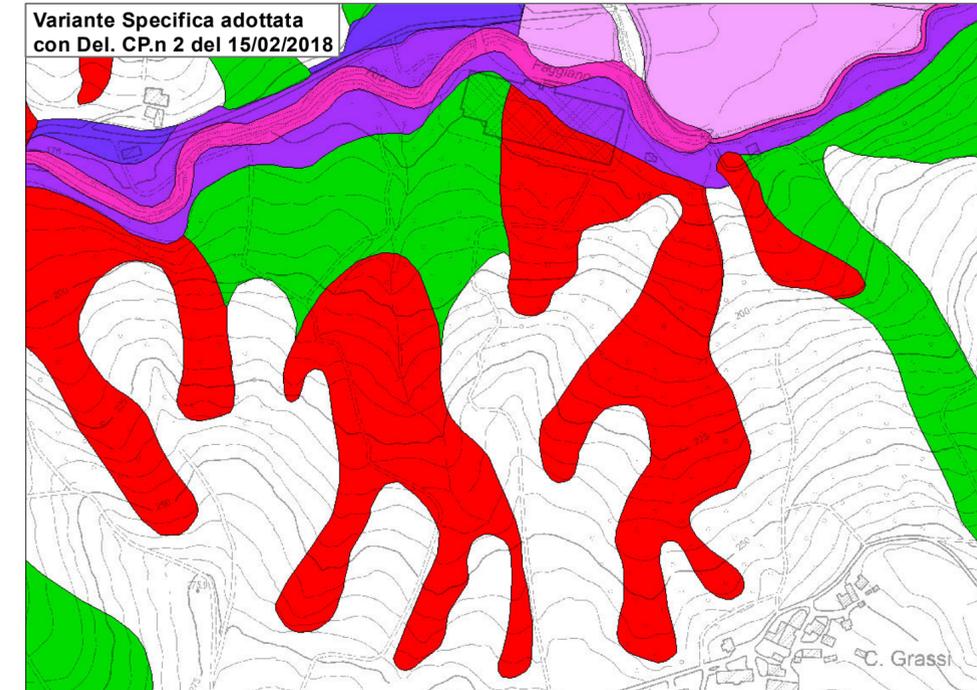

Variante Specifica modificata  
con proposta osservazione d'ufficio

